

1 PLANTA - LEVANTAMENTO CADASTRAL  
ESCALA 1 : 75




2 PLANTA DE COBERTURA - LEVANTAMENTO CADASTRAL  
ESCALA 1 : 75

COORDENADAS GEOGRÁFICAS  
21°25'28.90"S  
45°57'04.76"O



3 LOCALIZAÇÃO  
ESCALA 1 : 200

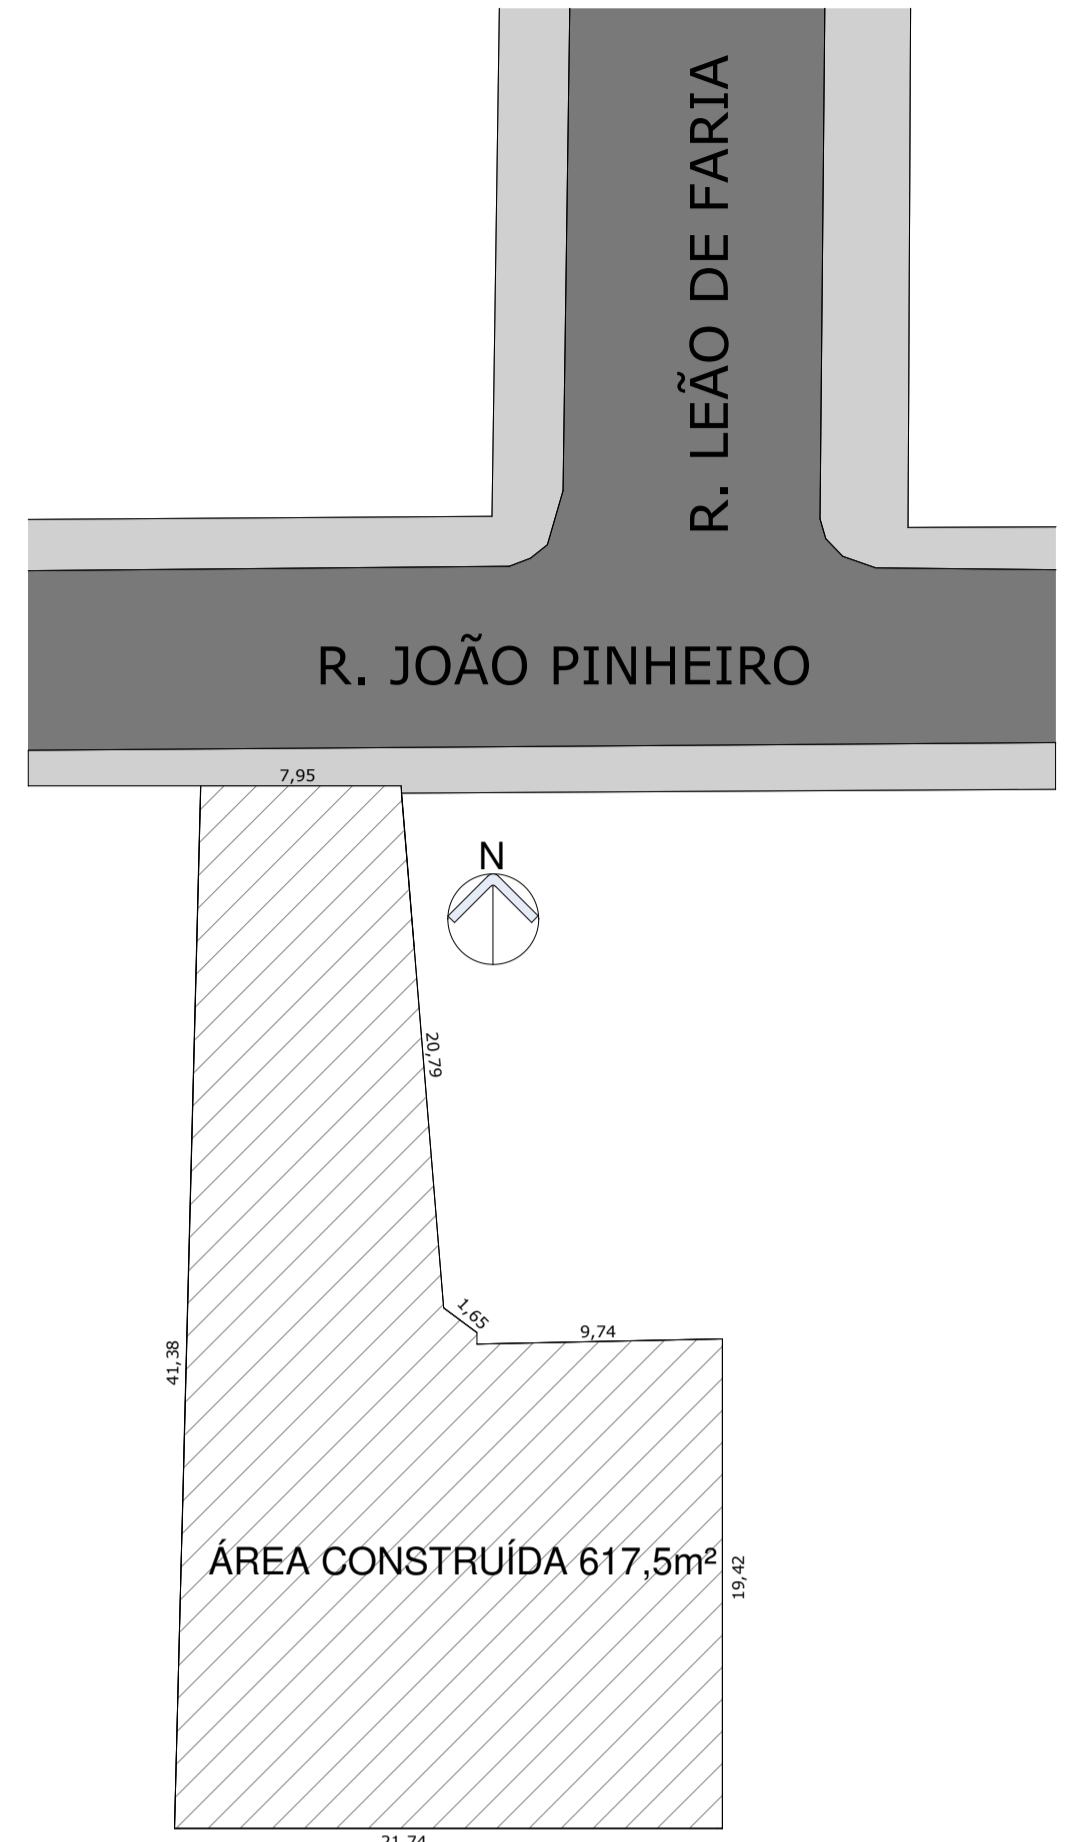

4 IMPLANTAÇÃO  
ESCALA 1 : 300

PROJETO DE ARQUITETURA



REALIZAÇÃO:  
PREFEITURA MUNICIPAL DE ALFENAS  
PRAÇA FAUSTO MONTEIRO, Nº 337, BAIRRO PARQUE DAS NAÇÕES, ALFENAS, MINAS GERAIS,  
CEP 37130-000, TEL.: (35) 3696-1300

REFORMA DA ESCOLA DO LEGISLATIVO  
RUA JOÃO PINHEIRO, 65, CENTRO, ALFENAS, MINAS GERAIS

OBSERVAÇÕES

- OBSERVAÇÕES GERAIS:  
1 - COTAS EM METROS  
2 - CONFERIR MEDIDAS NO LOCAL

REVISÃO	DESCRIÇÃO	TIPO	DATA
00	EMISSÃO INICIAL	C	21/02/2024

TIPOS DE EMISSÃO	A - PRELIMINAR	D - APROVADO	G - CANCELADO
	B - P/ APROVAÇÃO	E - P/ CONSTRUÇÃO	F - "AS BUILT"
C - P/ CONHECIMENTO			

RESPONSÁVEL TÉCNICO

LILIAN MARA DE CASTRO AZEVEDO  
ARQUITETA E URBANISTA  
CAU/BR - A182305-1

DATA	ESCALA	CÓDIGO
FEV/2024	INDICADA	PRO-LEV

TÍTULO DOS DESENHOS	FRANCHA
PLANTA DE LEVANTAMENTO CADASTRAL, PLANTA DE COBERTURA, LOCALIZAÇÃO E IMPLANTAÇÃO	01/01